


Annexe - Localisation et photos de la noue en béton

Envoyé en préfecture le 22/03/2024
 Reçu en préfecture le 22/03/2024
 Publié le
 ID : 033-243301264-20240314-2024_018B-DE

LEGENDE

- Remblai
- Remblai digue en mélange Terre Pierre sur ép=0.30m
- Chemin rural en GNT sur ép=0.30m
- Renforcement en béton de dimensions : 10.00x7.00ml en béton armé finition balayé ép=0.20m
- Masque drainant
- Reprofilage du fossé
- Clôture grillagée souple
- Clôture grillagée Exisante
- Bord de vigne
- Nivellement

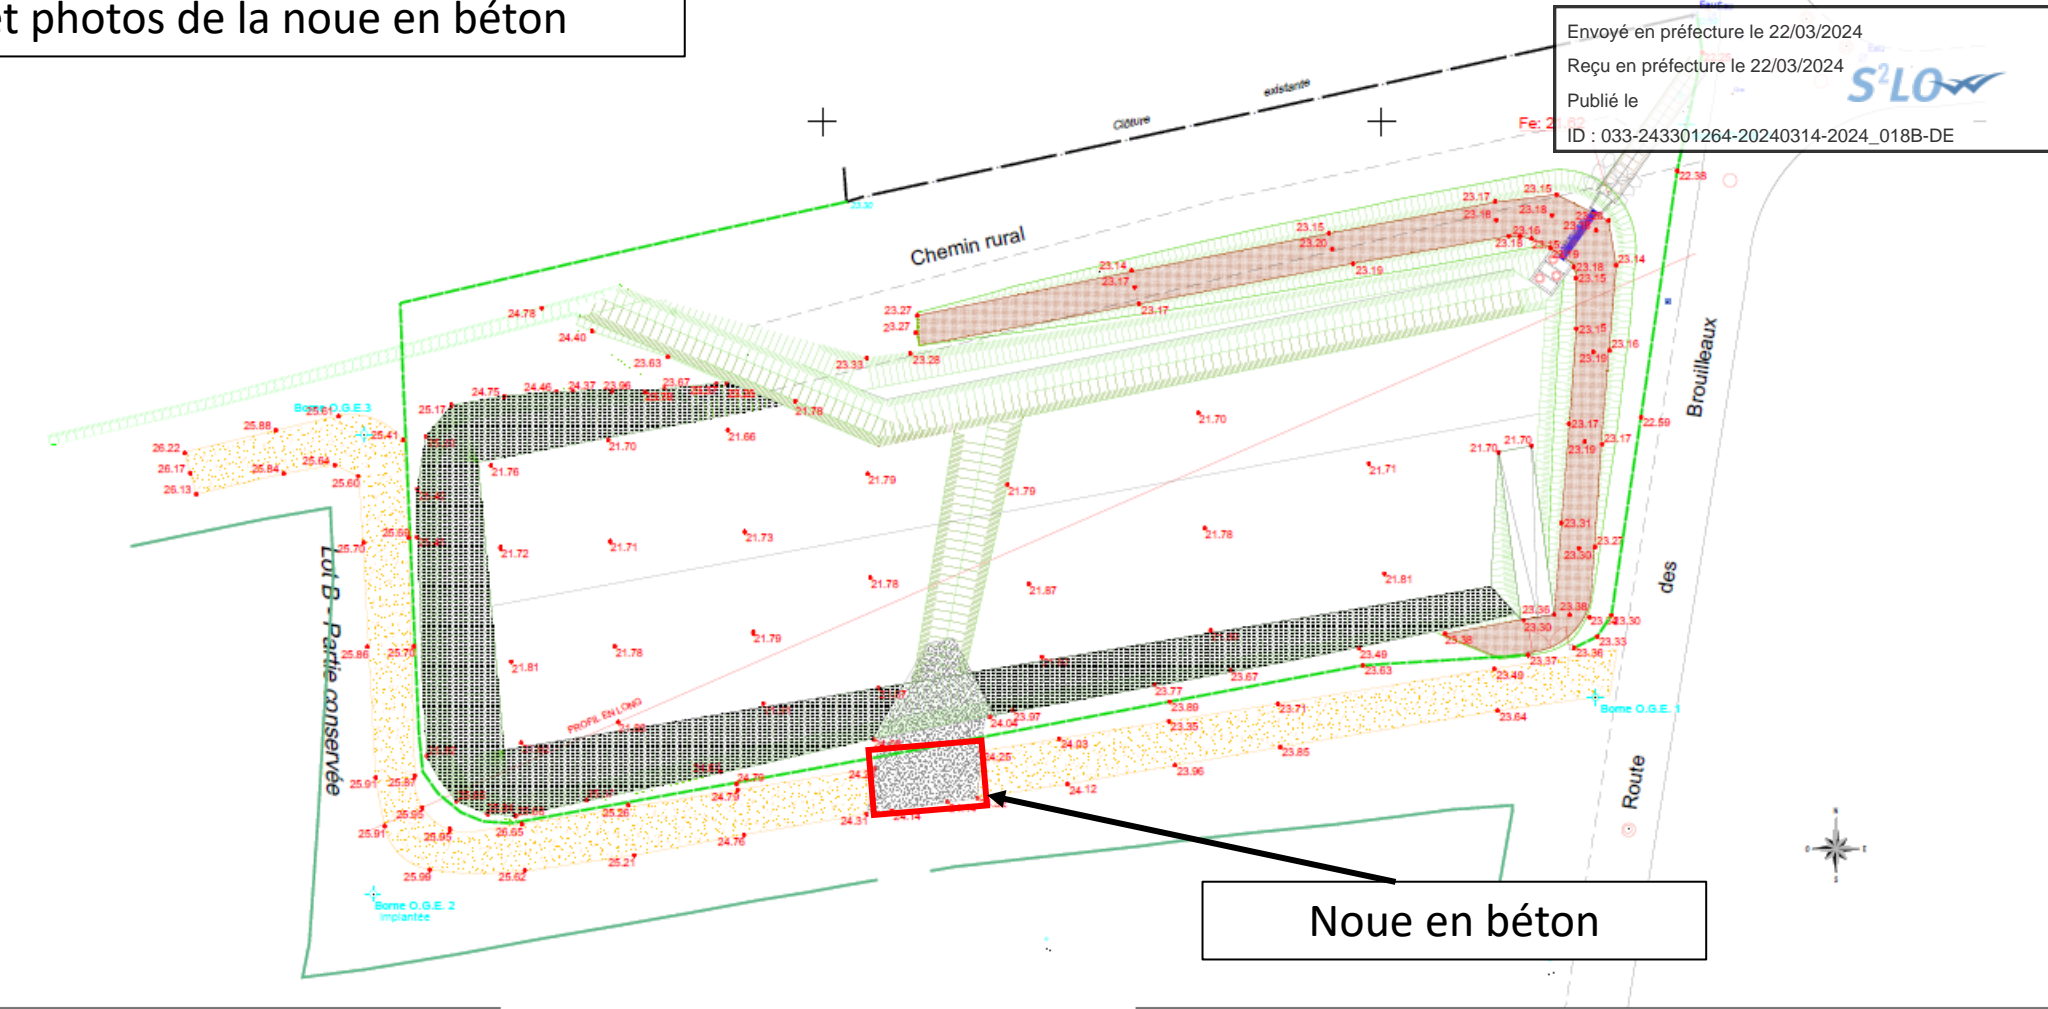

Noue en béton

DEPARTEMENT DE LA GIRONDE
COMMUNE DE MARTILLAC

REALISATION DE TRAVAUX CURATIFS DES BASSINS VERSANTS POUR LA LUTTE CONTRE LES INONDATIONS

RUISSEAU DES "ROSIER"


PLAN DE RECOLEMENT

SYNTHESE

Emetteur du document
 LPFTP
 33 Rue Bataillon
 33270 Martillac
 05 57 71 40 36 38 42 77 81 21

Tableau de suivi des travaux


NO	DATE	Rédacteur	Validateur	Approuvé	Nature des modifications
1					
2					
3					
4					

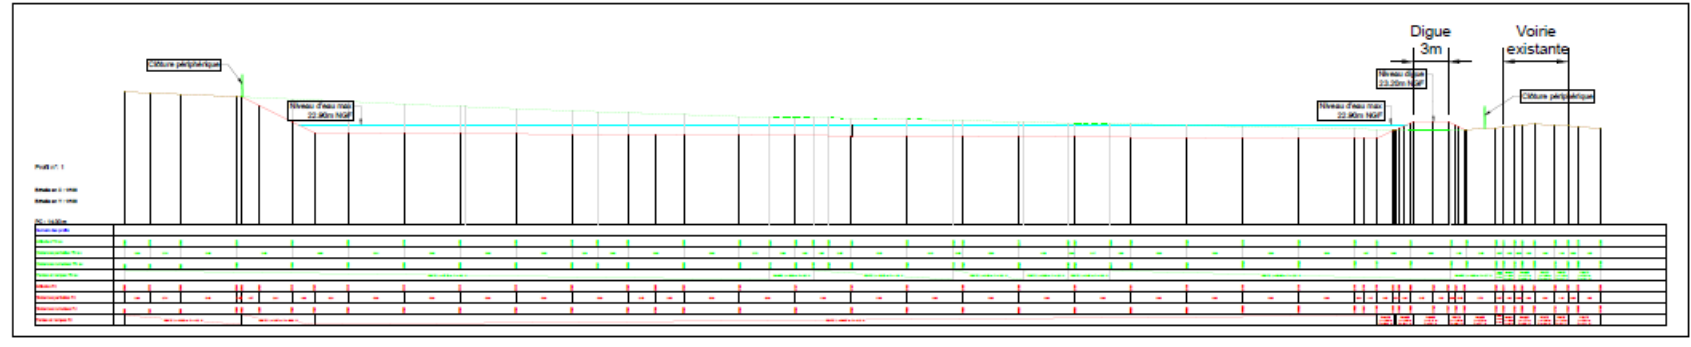



Noue en béton

Noue en béton du bassin de rétention des Rosiers à Saint-Médar-d'Eyrans, CCM, 2022

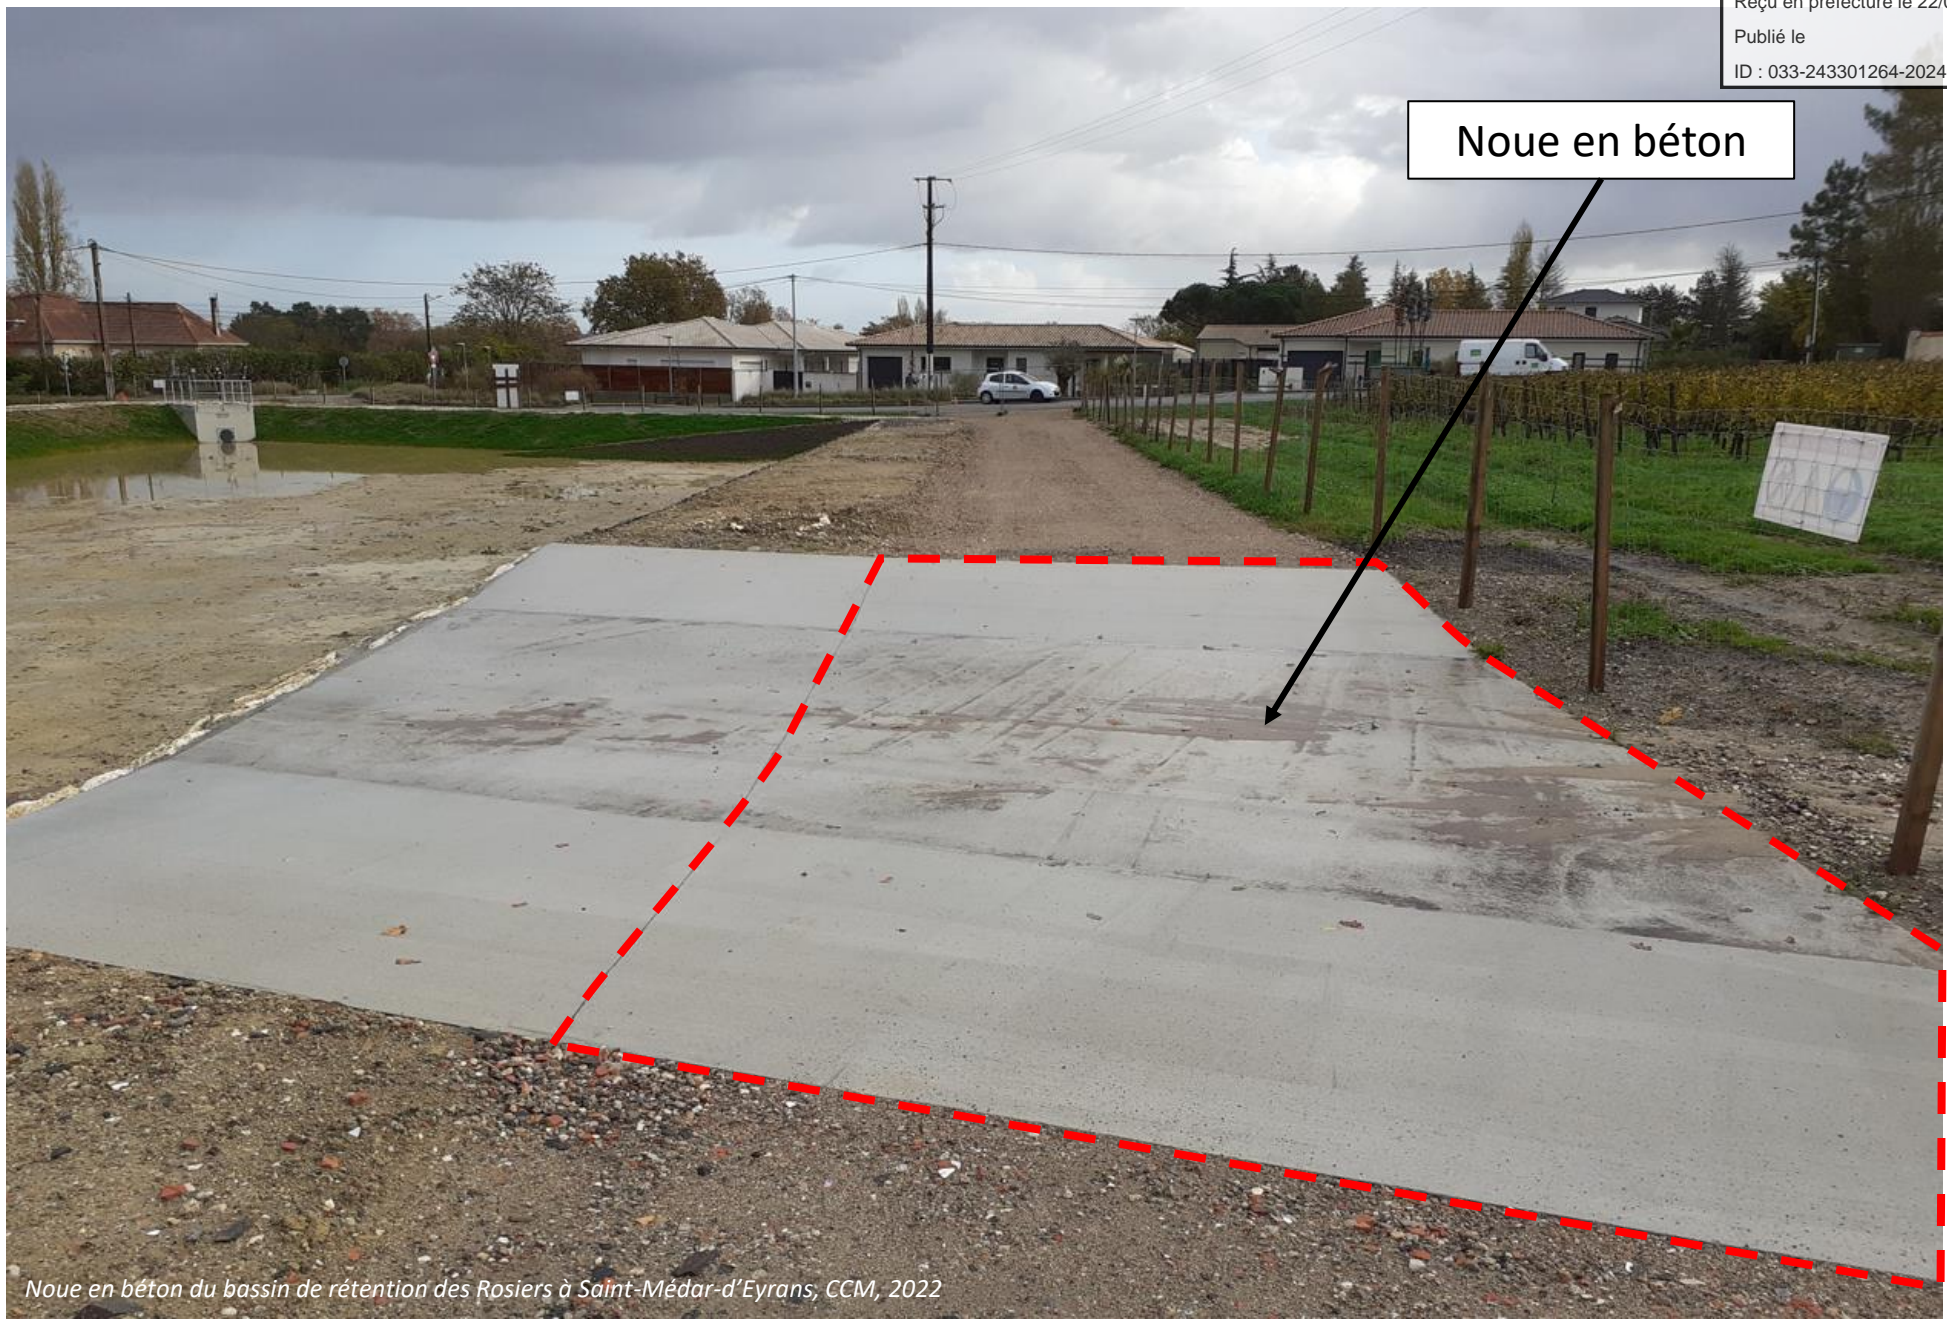

Noue en béton

Noue en béton du bassin de rétention des Rosiers à Saint-Médard-d'Eyrans, CCM, 2022